


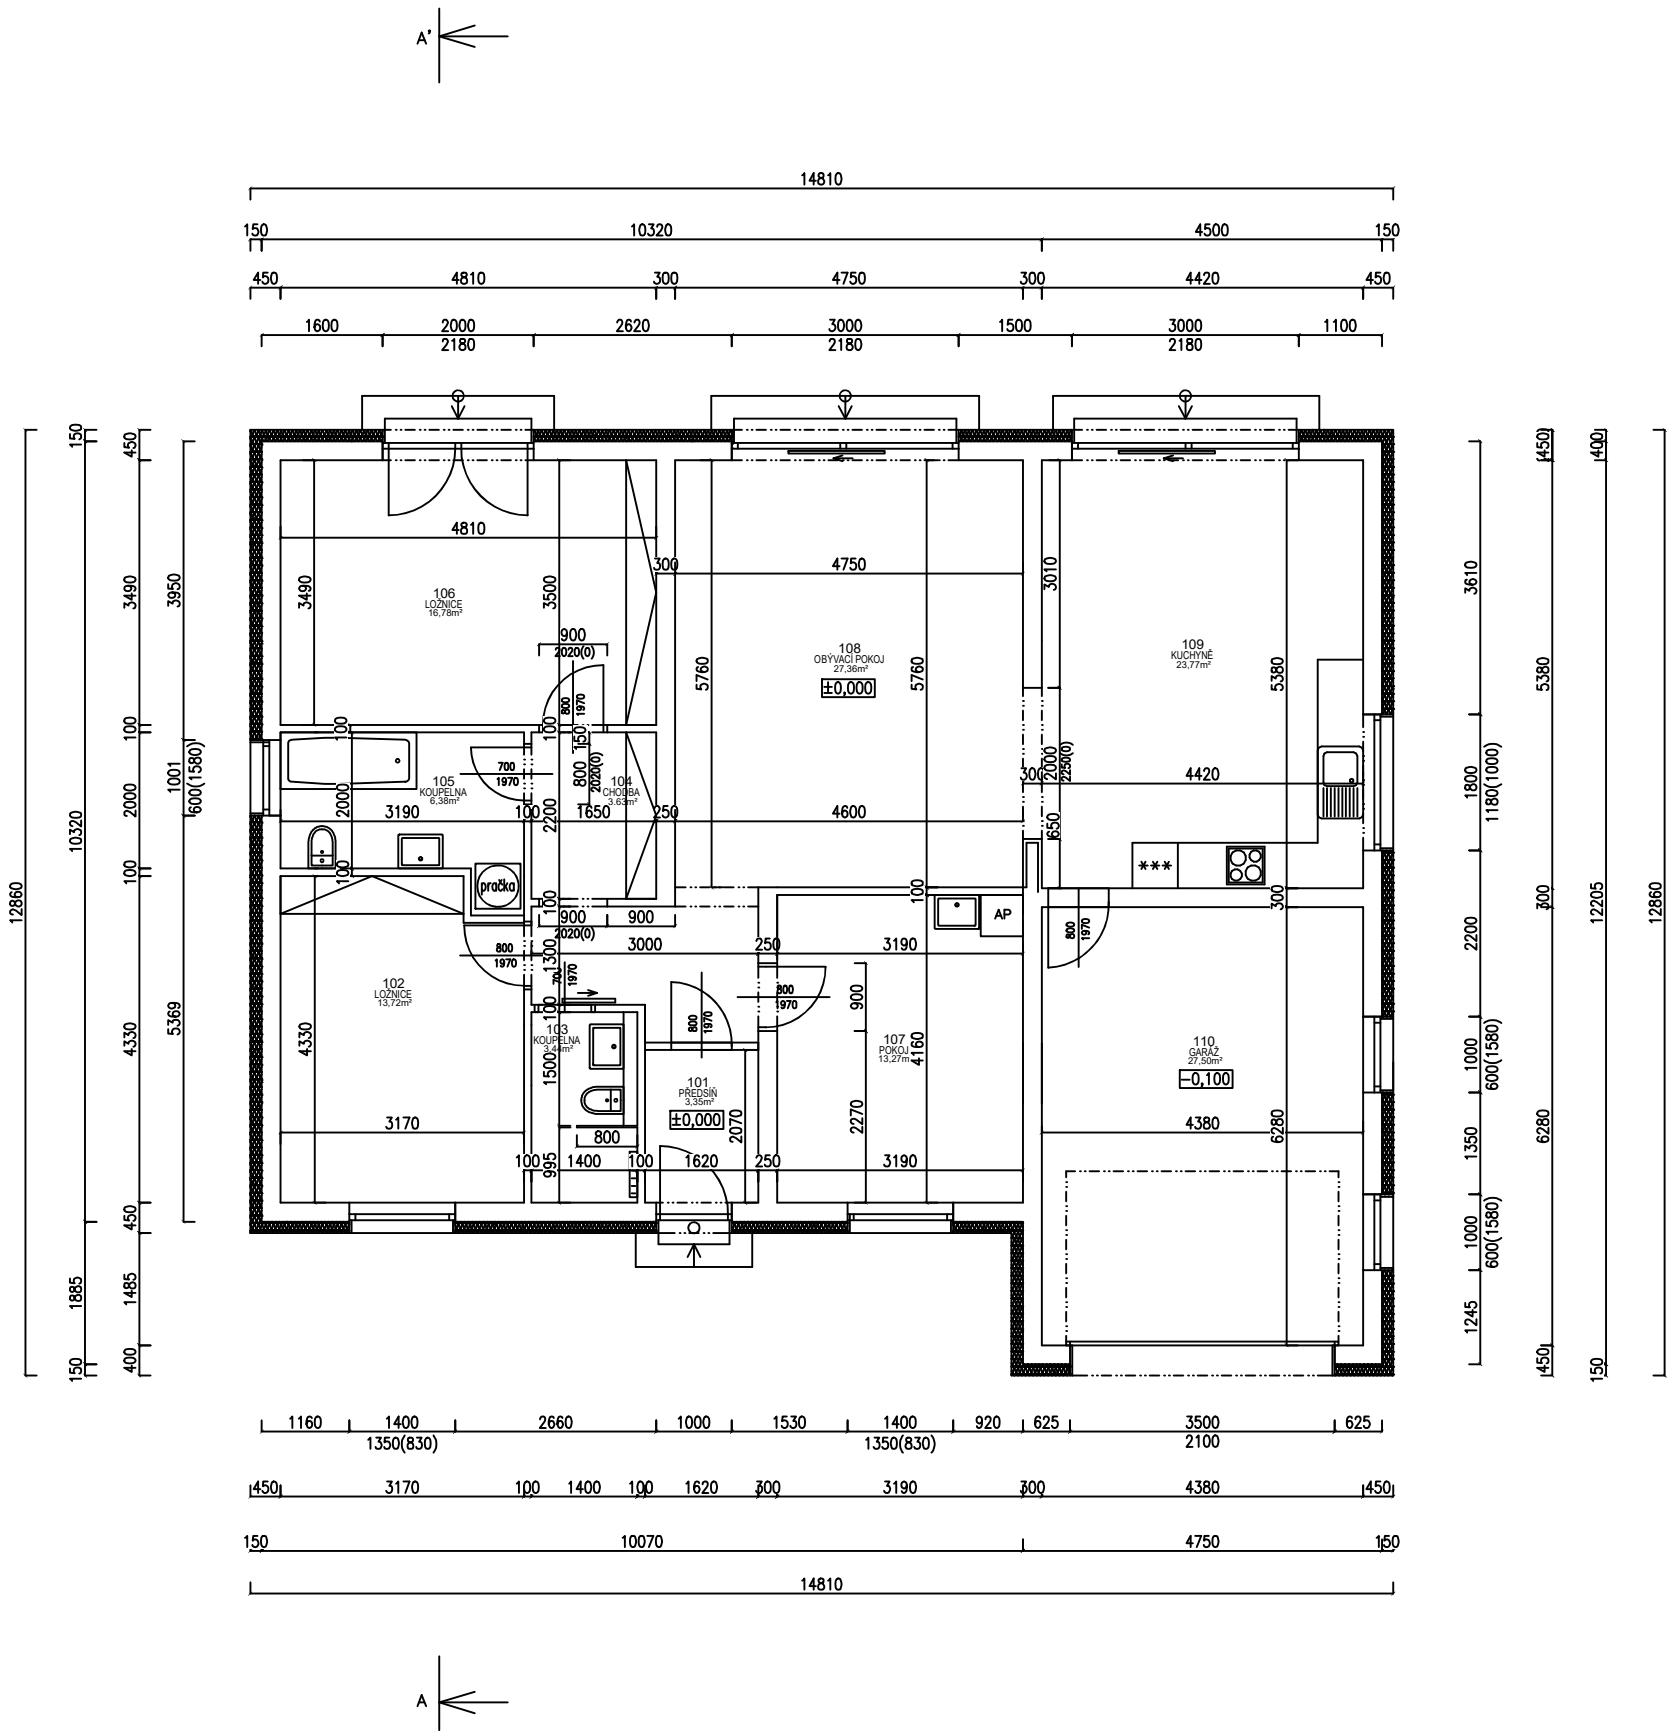

LEGENDA MÍSTNOSTÍ

číslo	název	výměra	podlaha	stěny	strop
101	PŘEDSÍŇ	3,35 m²	keramická dlažba	štuk.omítka	SDK podhled
102	LOŽNICE	13,72 m²	keramická dlažba	obklad v=2,1m	SDK podhled
103	KOUPELNA	3,44 m²	keramická dlažba	obklad v=2,1m	SDK podhled
104	CHODBA	3,63 m²	keramická dlažba	štuk.omítka	SDK podhled
105	KOUPELNA	6,38 m²	keramická dlažba	obklad v=2,1m	SDK podhled
106	LOŽNICE	16,78 m²	lamino	štuk.omítka	SDK podhled
107	POKOJ	13,27 m²	lamino	štuk.omítka	SDK podhled
108	OBÝVACÍ POKOJ	27,36 m²	lamino	štuk.omítka	SDK podhled
109	KUCHYNĚ	23,77 m²	keramická dlažba	štuk.omítka	SDK podhled
110	GARÁŽ	27,50 m²	epoxidová stěrka	štuk.omítka	SDK podhled
PODLAHOVÁ PLOCHA–PŘÍZEMÍ:		139,20 m²+GARÁŽ	ZASTAVĚNÁ PLOCHA–RD: 170,00 m²		

LEGENDA MATERIÁLŮ

- OBVODOVÁ KONSTRUKCE–PORFIX TL. 300 mm
- VNITŘNÍ NOSNÁ KONSTRUKCE–PORFIX TL. 300 mm
- PŘÍČKY–PORFIX tl.100mm
- EPS polystyren tl. 150 mm

Zodp. projektant: Jaroslav Rubáš		R – PROJEKT - inženýrská činnost - projektová činnost ve výstavbě - rozpočtování staveb Jaroslav Rubáš Teplická 637/43 419 01 Duchcov GSM: 777 044 367				
Vypracoval: Tomáš Krajčík						
Akce: Novostavba rodinného domu						
Místo stavby: Na p.p.č. 76/55, k.ú. Střelná						
		Okres: Modlany		Obec: Modlany		
Datum: 2/2026		Investor: Červený Roman, Štárova 846/46, Trnovany, 41501 Teplice		Obsah: PŮDORYS 1.NP		Měřítko: 1:100
Zák. číslo:				Stupeň PD: Dokumentace skutečného provedení		Formát: A3
				Výkres č. 2	Paré č.	